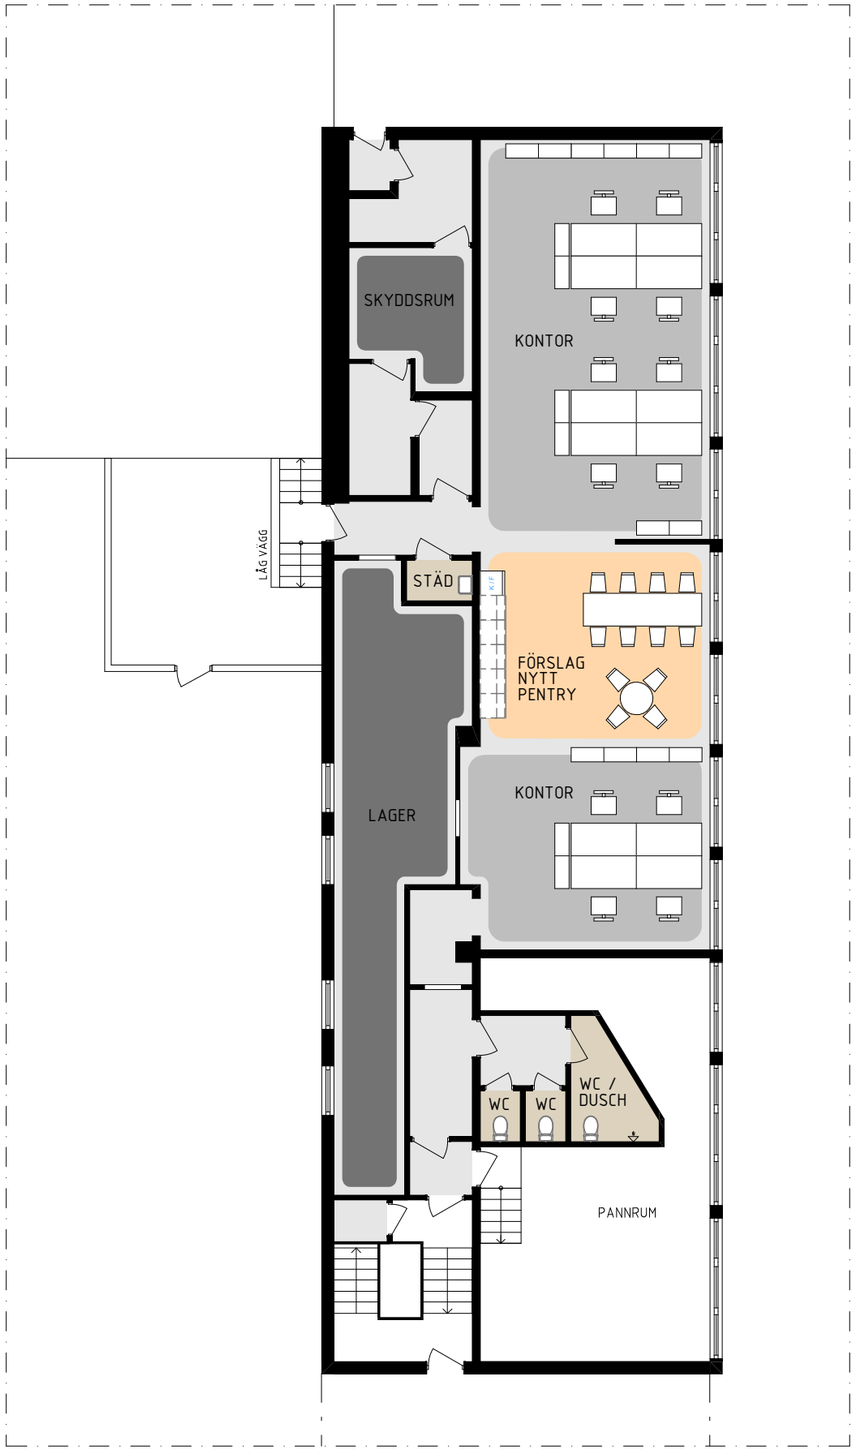

corem

NATTSKIFTET - KÄLLARPLAN ~ 215 m²

RELATIONSRITNING, SKALA 1:150 (A3) - 2026-06-08

0 1 2 5 10